PIANTA

scala 1:100

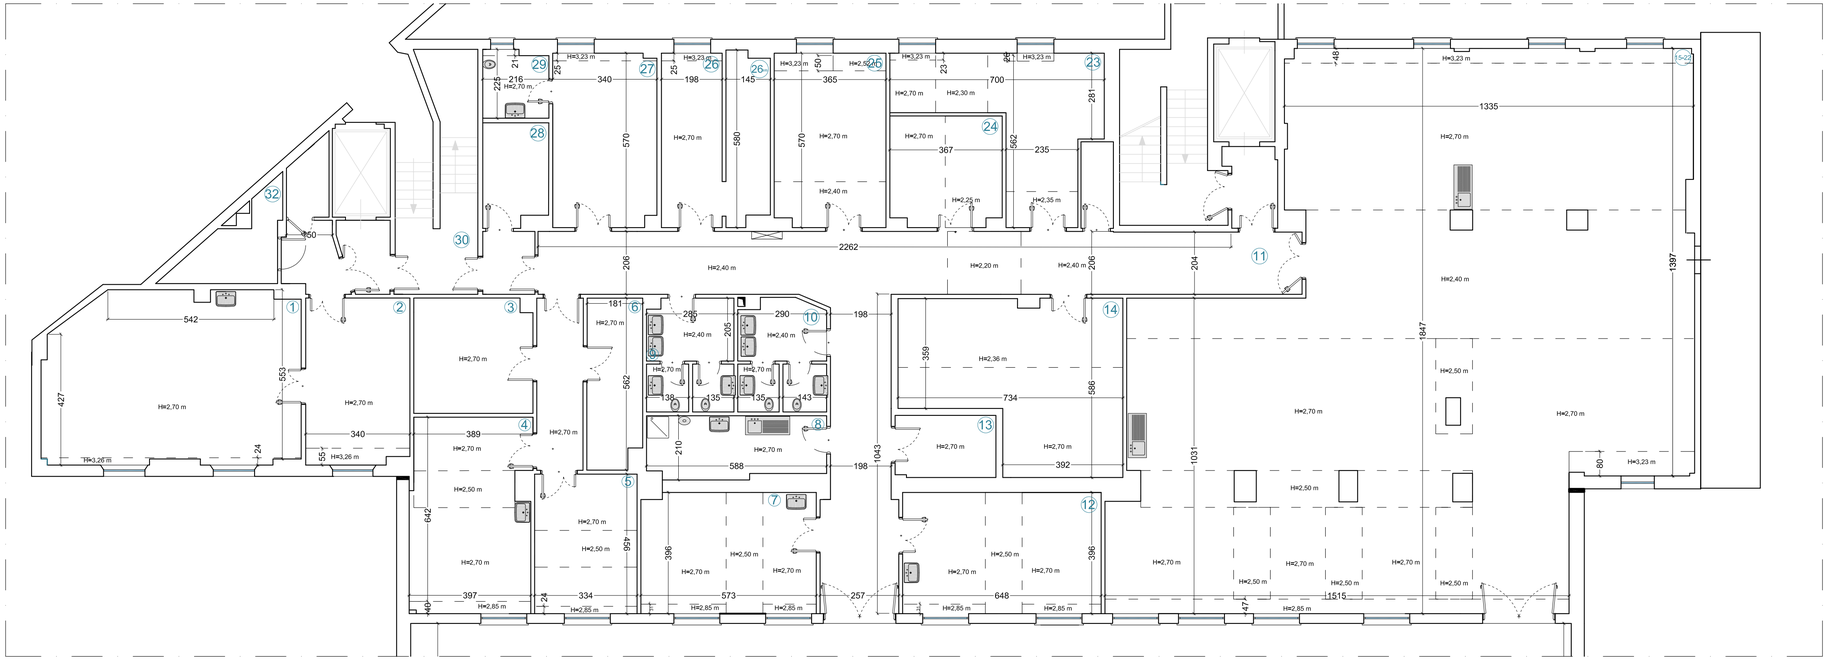

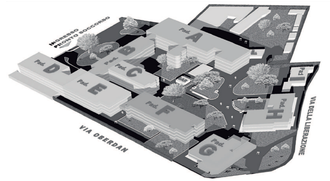

Azienda Ospedaliera
Ospedali Riuniti Marche Nord

LAVORI DI RISTRUTTURAZIONE DEI PIANI TERRA ED INTERRATO DEL PADIGLIONE “E” E ZONE LIMITROFE DELL’OSPEDALE DI PESARO CENTRO

Riferimento
Progetto 154 RM/A_153
Codice Intervento 110.110901.H.154

RUP Ing. Paolo Sorcinelli
Ing. Filippo Casicci

DIREZIONE LAVORI E CSE

STUDIO SPERI SOCIETÀ DI INGEGNERIA
Lungotevere delle Navi, 19 - 00196 - ROMA
Tel. 0636010314 - e-mail mail@studiosperi.it

Direttore dei Lavori e CSE
ing. Giorgio Lupoi

timprogetti Società di ingegneria
Via G. Pierluigi da Palestrina, 55 - 00193 - ROMA
Tel. 063225409 - e-mail info@timprogetti.com

Direttore Operativo
ing. Marcello Pediconi

IMPRESA APPALTATRICE

SCG Impianti & Costruzioni s.p.a.
Via delle Industrie n.112 - 80111 Acerra (NA)
Tel. 0815866537 - info@scgimpianti.it

AS BUILT

Categoria documento	Scala	Codice Intervento	Codice elaborato
ELABORATI ARCHITETTONICI		H154	B-AR201

Titolo
NUOVI LABORATORI E CENTRALE FRIGO
PADIGLIONE "F" PIANO SEMINTERRATO

Data di emissione
Novembre 2016

Commessa Speri	Commessa T.IM
C502	527

Nome file

Rev.	Data	Descrizione	Redatto	Controllato	Approvato
01	06/11/16	Emissione Unica			

SPAZIO PER APPROVAZIONI DI LEGGE